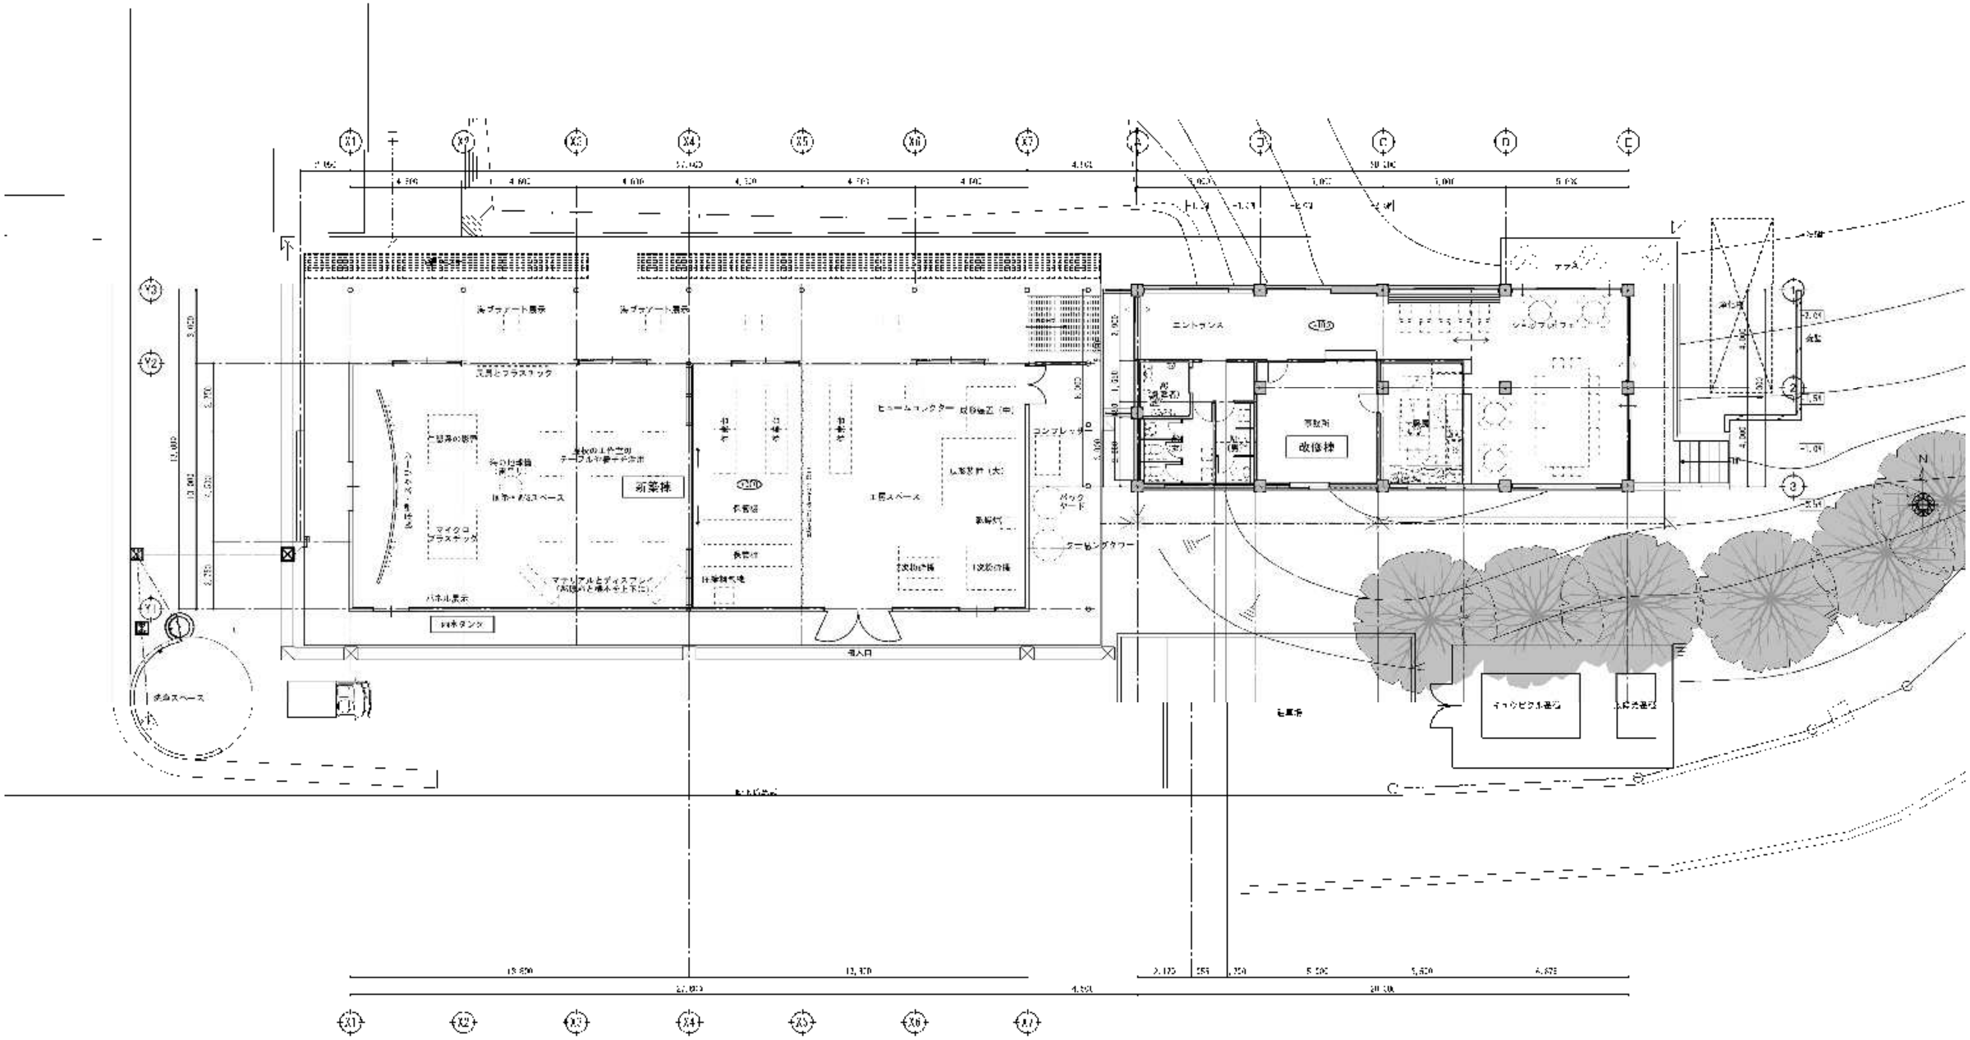

全体平面図 1:100

竣工図